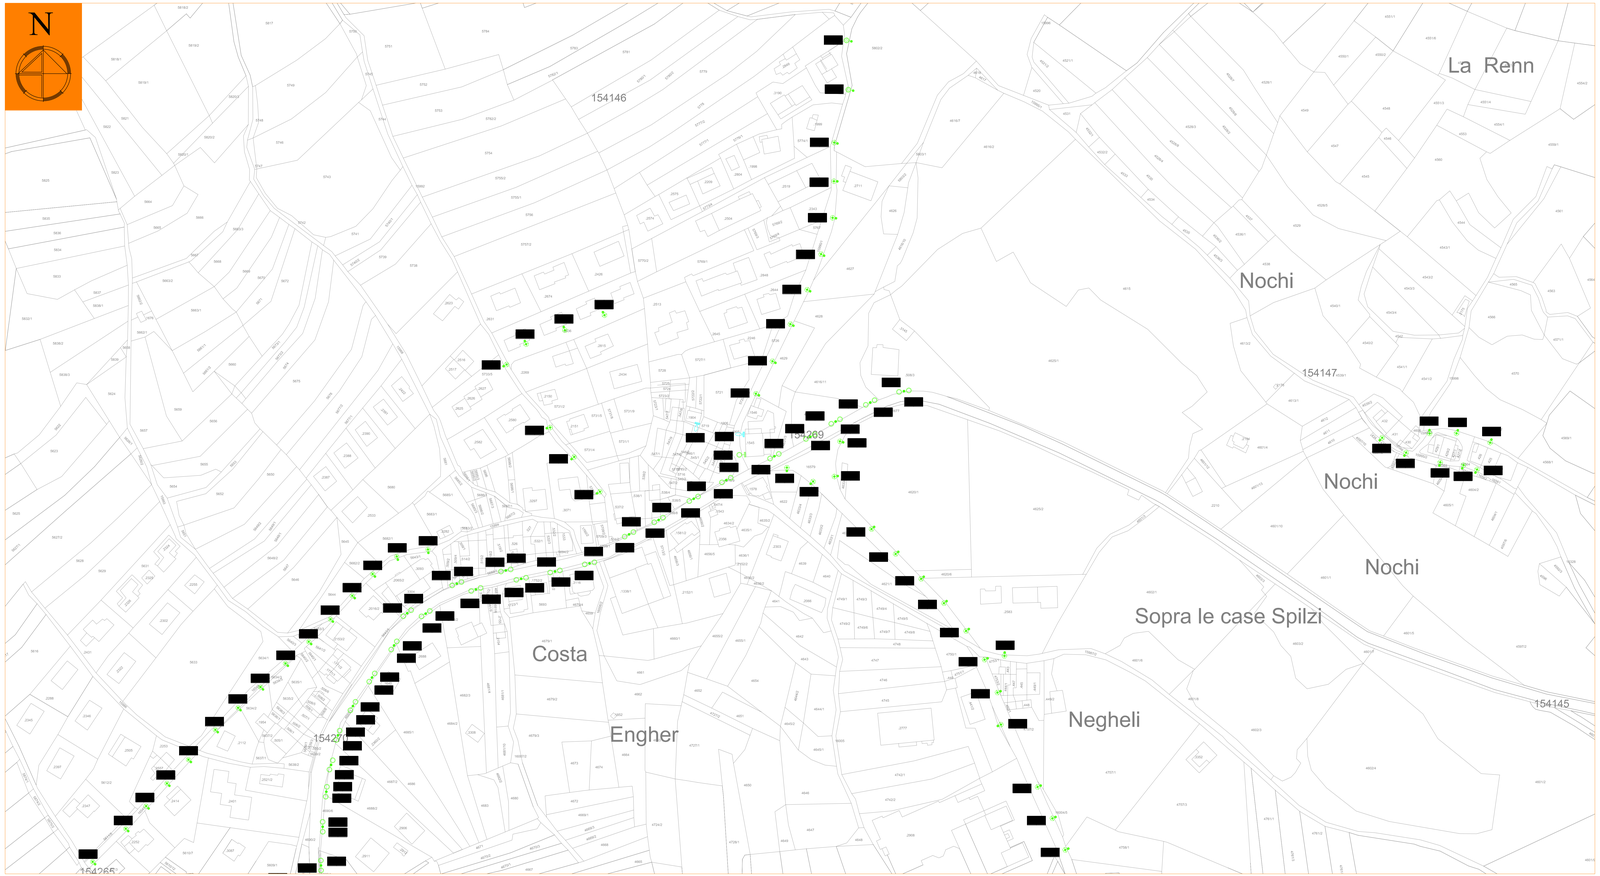

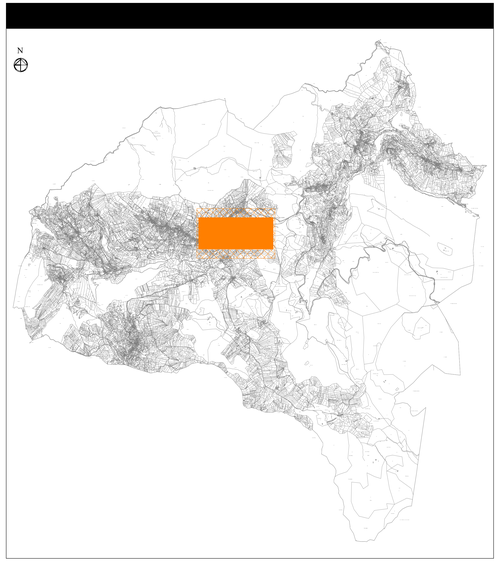

[redacted]

LEGENDA CORPI ILLUMINANTI					
SIMBOLO	TIPO DI ARMATURA STRADALE	QUANTITA'	SIMBOLO	TIPO DI ARMATURA STRADALE	QUANTITA'
	ARMATURA ARTISTICA SEMI CUT OFF (testapalo) da 80W HQL	39		ARMATURA STRADALE SENZA OTTICA (palo con bracciolo) da 125W HQL	-
	ARMATURA ARTISTICA CUT OFF (palo con bracciolo) da 150W SAP	-		ARMATURA STRADALE SENZA OTTICA (a parete) da 125W HQL	52
	ARMATURA ARTISTICA CUT OFF (a parete) da 150W SAP	-		ARMATURA STRADALE A FRUSTA (palo con bracciolo) da 150W SAP	-
	ARMATURA ARTISTICA ORNAMENTALE CUT OFF (palo con bracciolo) da 150W SAP	-		ARMATURA STRADALE (testa palo) da 80W HQL	-
	ARMATURA ARTISTICA ORNAMENTALE (palo con bracciolo) da 70W SAP	-		ARMATURA STRADALE CON VETRO TRASPARENTE (testa palo) da 80W HQL	-
	ARMATURA ARTISTICA ORNAMENTALE (a parete) da 70W SAP	-		ARMATURA STRADALE CUT OFF (palo con bracciolo) da 150W SAP	-
	ARMATURA ARTISTICA (palo con bracciolo) da 70W SAP	50		ARMATURA STRADALE CUT OFF (testa palo) da 150W SAP	-
	ARMATURA ARTISTICA (a parete) da 70W SAP	21		TORRE FARO CON 4 PROIETTORI da 250W SAP	-
	ARMATURA ARTISTICA ORNAMENTALE CON COPPA (palo con bracciolo) da 70W SAP	52		TORRE FARO CON 4 PROIETTORI da 250W SAP	-
	ARMATURA ARTISTICA ORNAMENTALE CON COPPA (a parete) da 70W SAP	-		ARMATURA STRADALE SEMI CUT OFF (testa palo) da 150W SAP	-
	ARMATURA ARTISTICA CON VETRO OPALE (testapalo) da 70W SAP	-		GLOBO OPACO (palo con bracciolo) da 70W SAP	-
	ARMATURA ARTISTICA SUSPESA da 125W HQL	-		GLOBO DOPPIO OPACO (palo con bracciolo) da 70W SAP	-
	ARMATURA ARTISTICA DECORATIVA (testapalo) da 70W HQI	-		PROIETTORE ORIENTABILE (palo con bracciolo) da 70W HQI	-
	ARMATURA ARTISTICA SENZA OTTICA (palo con bracciolo) da 80W HQL	-		PROIETTORE SENZA OTTICA (testa palo) da 125W HQL	-
	ARMATURA ARTISTICA SENZA OTTICA (a parete) da 80W HQL	-		PROIETTORE (a parete) da 400W HQI	-
	ARMATURA ARTISTICA SEMI CUT OFF CON VETRO OPALE (testapalo) da 70W SAP	13		PROIETTORE (testa palo) da 2000W HQI	-
	ARMATURA ARTISTICA LANTERNA CUT OFF (palo con bracciolo) da 70W SAP	-		PROIETTORE (testa palo) da 1000W HQI	-
	ARMATURA ARTISTICA LANTERNA CUT OFF (a parete) da 70W SAP	-		PROIETTORE (testa palo) da 400W HQI	-

[redacted]

TÜV Service Quality
UNI EN ISO 9001
Certificato n° IT-9120

STUDIO TECNICO ING. PAOLO PALMIERI
Via del Commercio, 70 – 38121 T R E N T O
Tel. 0461-420997 Fax 0461-420007 e-mail info@studiotecnicoingpalmieri.it

PROVINCIA DI TRENTO — COMUNE DI FOLGARIA

TIPO DI PROGETTO: AS-BUILT

OGGETTO: ELETTRICHE

TITOLO: PIANO REGOLATORE ILLUMINAZIONE COMUNALE (P.R.I.C.)
COMUNE DI FOLGARIA (TN)

PLANIMETRIA CATASTALE – PARTE 5/8
FOLGARIA PARTE DESTRA – STATO ATTUALE
TAVOLA STATISTICA PER ARMATURA STRADALE

SCALA: 1:1000 — N° CAMPIONE: 487

TIMBRI: ORDINE DEGLI INGEGNERI DELLA PROV. DI TRENTO — dott. ing. PAOLO PALMIERI — MEMBRO N.A.O.V. 64

COMMITTENTE: COMUNE DI FOLGARIA
VIA ROMA N°60
38064 – FOLGARIA (TN)

N° TAVOLA: E05

REVISIONE	DATA	CONTENUTO	DISEGNATO	CARTO PROGETTO
FP.TN_INT.111	03/2012		AC	FP

A termini di legge si diffida a riprodurre il presente disegno con diritto di proprietà o renderlo comunque noto a terzi senza autorizzazione scritta.

M.DE.T.17_ver.D