MEZZO MONTE DI SOTTO - MEZZO MONTE DI SOPRA

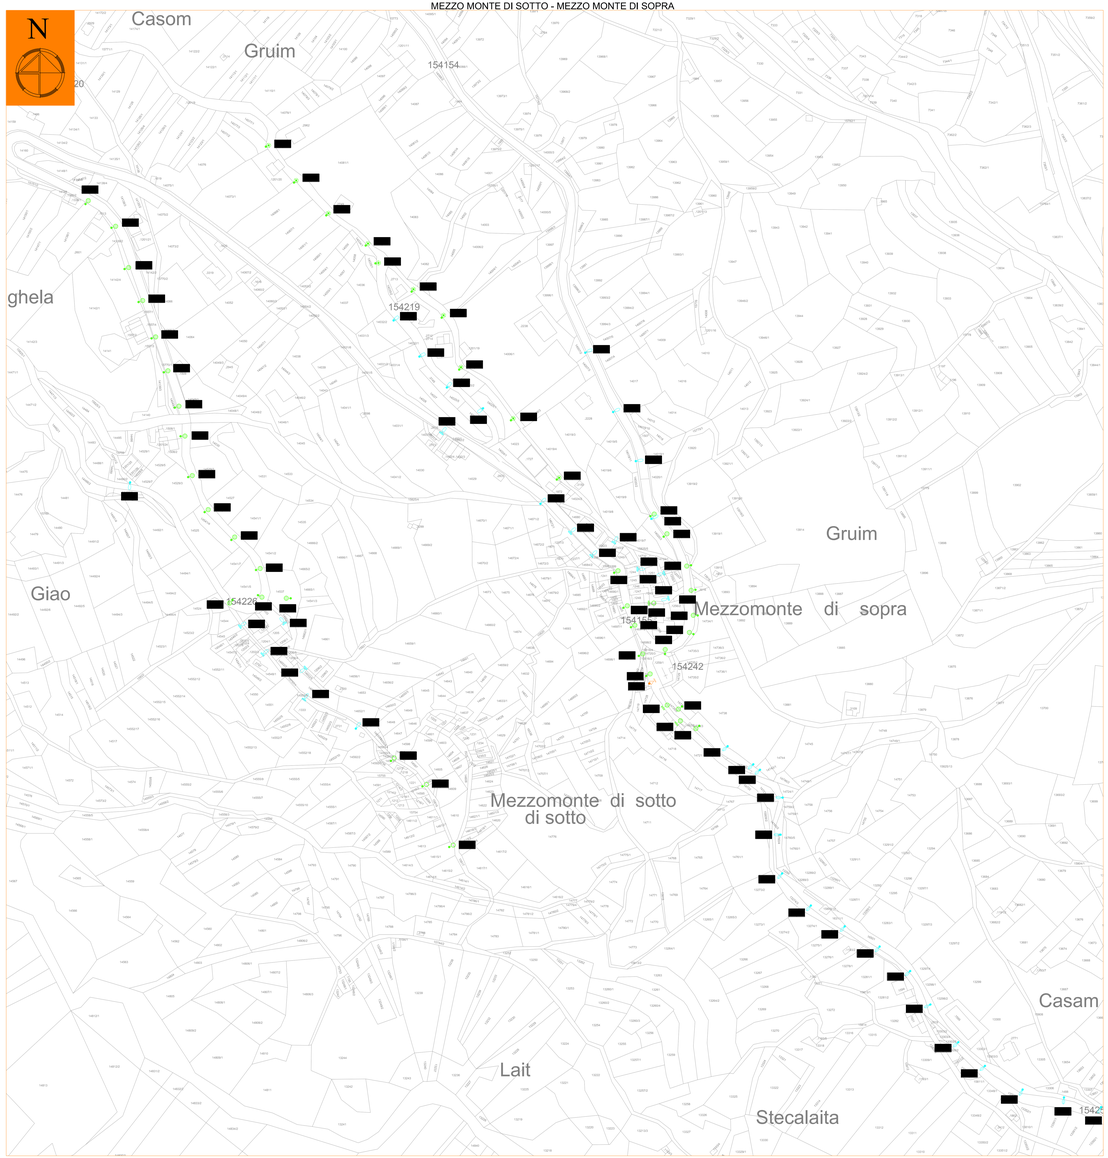

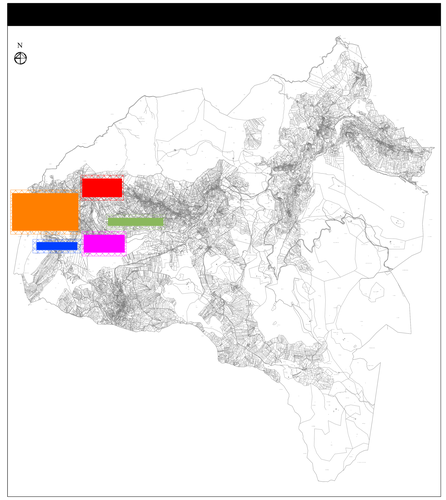

LEGENDA CORPI ILLUMINANTI			
SIMBOLO	TIPO DI ARMATURA STRADALE	QUANTITA'	SIMBOLO	TIPO DI ARMATURA STRADALE	QUANTITA'
	ARMATURA ARTISTICA SEMI CUT OFF (testapalo) da 80W HQL	31		ARMATURA STRADALE SENZA OTTICA (palo con braccio) da 125W HQL	16
	ARMATURA ARTISTICA CUT OFF (palo con braccio) da 150W SAP	1		ARMATURA STRADALE SENZA OTTICA (a parete) da 125W HQL	28
	ARMATURA ARTISTICA CUT OFF (a parete) da 150W SAP	1		ARMATURA STRADALE A PROIETTORE (palo con braccio) da 150W SAP	18
	ARMATURA ARTISTICA ORNAMENTALE CUT OFF (palo con braccio) da 150W SAP	1		ARMATURA STRADALE (testa palo) da 80W HQL	04
	ARMATURA ARTISTICA ORNAMENTALE (palo con braccio) da 70W SAP	28		ARMATURA STRADALE CON VETRO TRASPARENTE (testa palo) da 80W HQL	21
	ARMATURA ARTISTICA ORNAMENTALE (a parete) da 70W SAP	-		ARMATURA STRADALE CUT OFF (palo con braccio) da 150W SAP	-
	ARMATURA ARTISTICA (palo con braccio) da 70W SAP	23		ARMATURA STRADALE CUT OFF (testa palo) da 150W SAP	-
	ARMATURA ARTISTICA (a parete) da 70W SAP	01		TORRE FARO CON 6 PROIETTORI da 2000W SAP	-
	ARMATURA ARTISTICA ORNAMENTALE CON COPPA (palo con braccio) da 70W SAP	05		TORRE FARO CON 4 PROIETTORI da 2000W SAP	-
	ARMATURA ARTISTICA ORNAMENTALE CON COPPA (a parete) da 70W SAP	02		ARMATURA STRADALE SEMI CUT OFF (testa palo) da 125W SAP	03
	ARMATURA ARTISTICA CON VETRO OPALE (testapalo) da 70W SAP	-		GLOBO SFACIO (palo con braccio) da 70W SAP	-
	ARMATURA ARTISTICA SUSPESA (a) 125W HQL	-		GLOBO DOPPIO SFACIO (palo con braccio) da 70W SAP	02
	ARMATURA ARTISTICA DECORATIVA (testapalo) da 70W HQI	-		PROIETTORE ORIENTABILE (palo con braccio) da 70W HQI	-
	ARMATURA ARTISTICA SENZA OTTICA (palo con braccio) da 80W HQL	-		PROIETTORE SENZA OTTICA (testa palo) da 125W HQL	-
	ARMATURA ARTISTICA SENZA OTTICA (a parete) da 80W HQL	-		PROIETTORE 2x (a parete) da 400W HQI	-
	ARMATURA ARTISTICA SEMI CUT OFF CON VETRO OPALE (testapalo) da 70W SAP	-		PROIETTORE (testa palo) da 250W HQI	-
	ARMATURA ARTISTICA UNIFORMA CUT OFF (palo con braccio) da 70W SAP	01		PROIETTORE (testa palo) da 1000W HQI	-
	ARMATURA ARTISTICA UNIFORMA CUT OFF (a parete) da 70W SAP	09		PROIETTORE (testa palo) da 400W HQI	02

MULINO NUOVO

FORRERI - MOLINI

PENERI - FONTANI

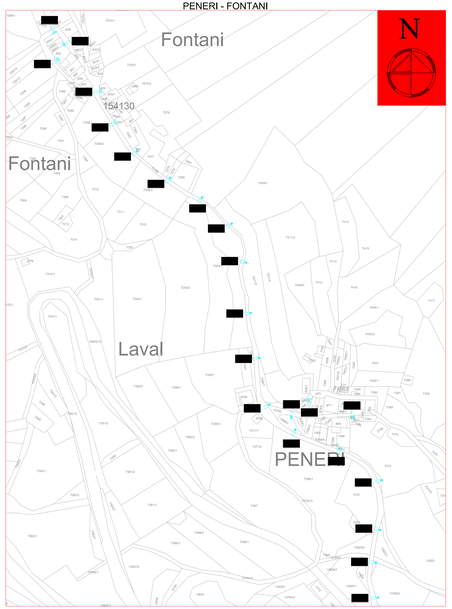

ONDERTOL

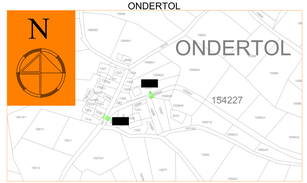

GUARDIA

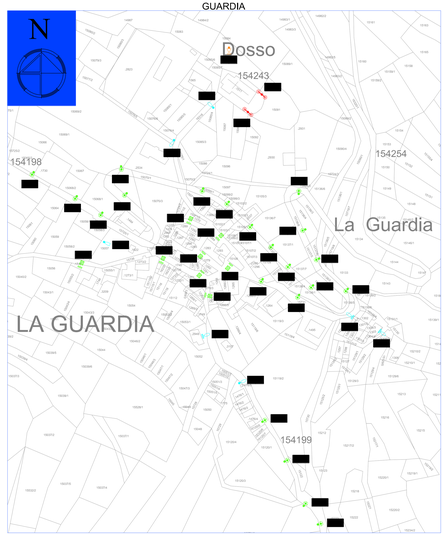

FORRERI - MOLINI

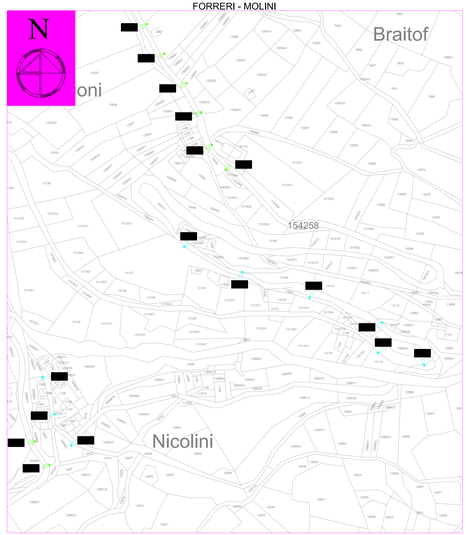

CARPANEDA

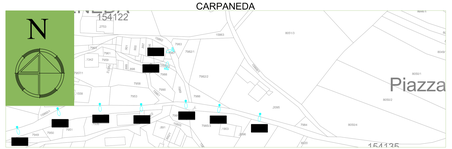

[redacted]

[redacted]

STUDIO TECNICO ING. PAOLO PALMIERI
Via del Commercio, 70 - 38121 TRENTO
tel. 0461-382997 fax 0461-420007 e-mail

PROVINCIA DI TRENTO	COMUNE DI FOLGARIA
AS-BUILT	PIANO REGOLATORE ILLUMINAZIONE COMUNALE (P.R.I.C.) COMUNE DI FOLGARIA (TN)
ELETTRICHE	
PLANIMETRIA CATASTALE - PARTE 2/8 FOLGARIA PARTE SINISTRA - STATO ATTUALE TAVOLA STATISTICA PER ARMATURA STRADALE	SCALA 1:1000 / DISEGNO 687
ORDINE DEGLI INGEGNERI DELLA PROV. DI TRENTO dott. Ing. PAOLO PALMIERI ISCRIZIONE ALBO N° 824	COMUNE DI FOLGARIA VIA ROMA N°60 38064 - FOLGARIA (TN)
	TAVOLA E02

REVISIONE	DATA	CONTENUTO	DISEGNATO	CAPO PROGETTO
PROR_ERE02	05/2022		AC	FP


MEZTTC_AAD