ONDERTOL E GUARDIA

SERRADA

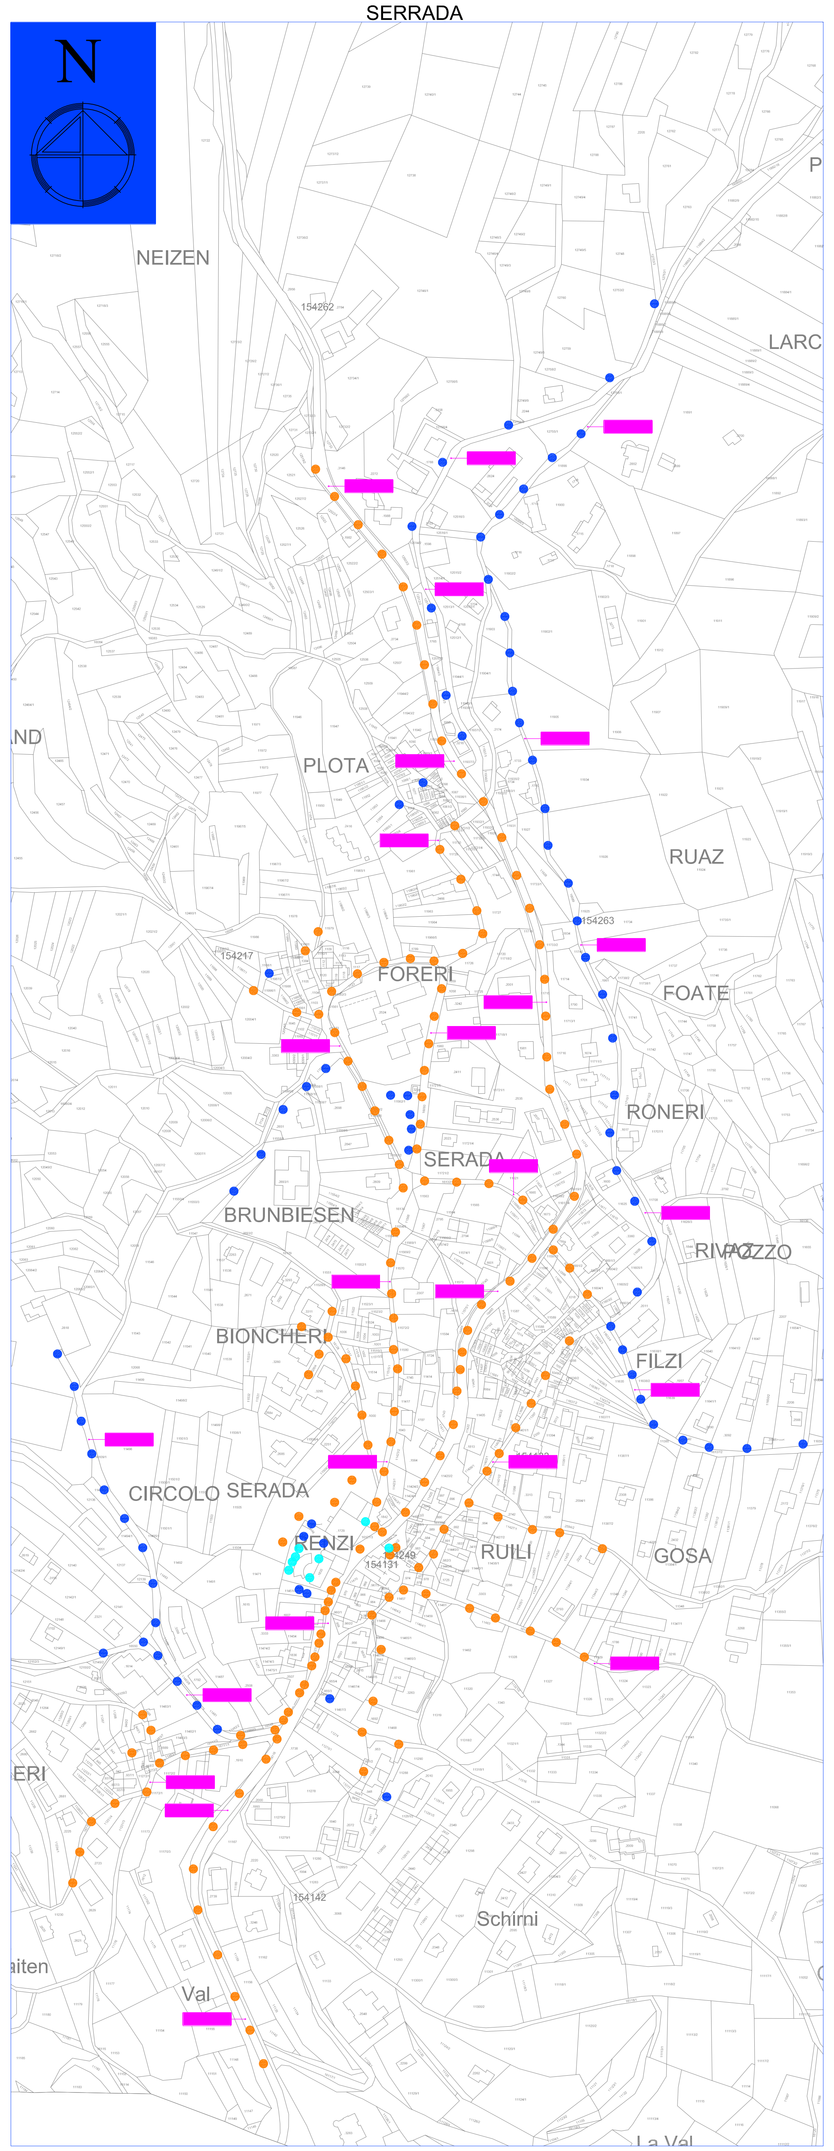

MEZZA SELVA E FRANCOLINI

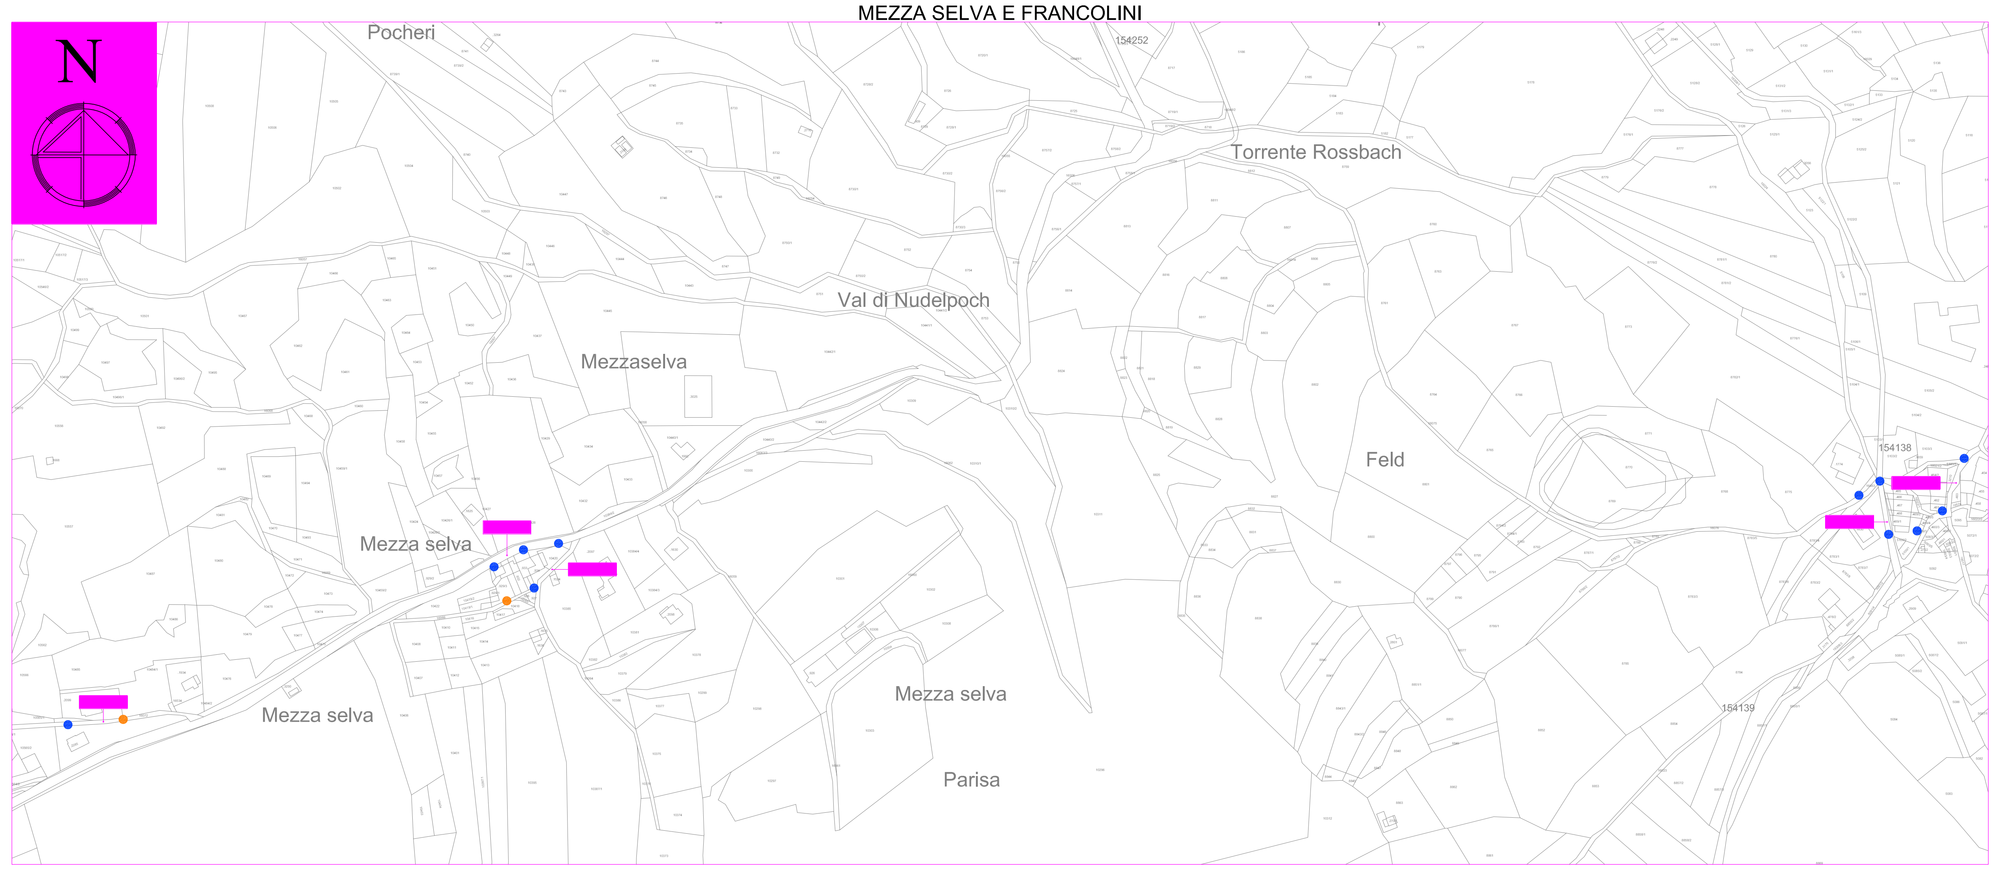

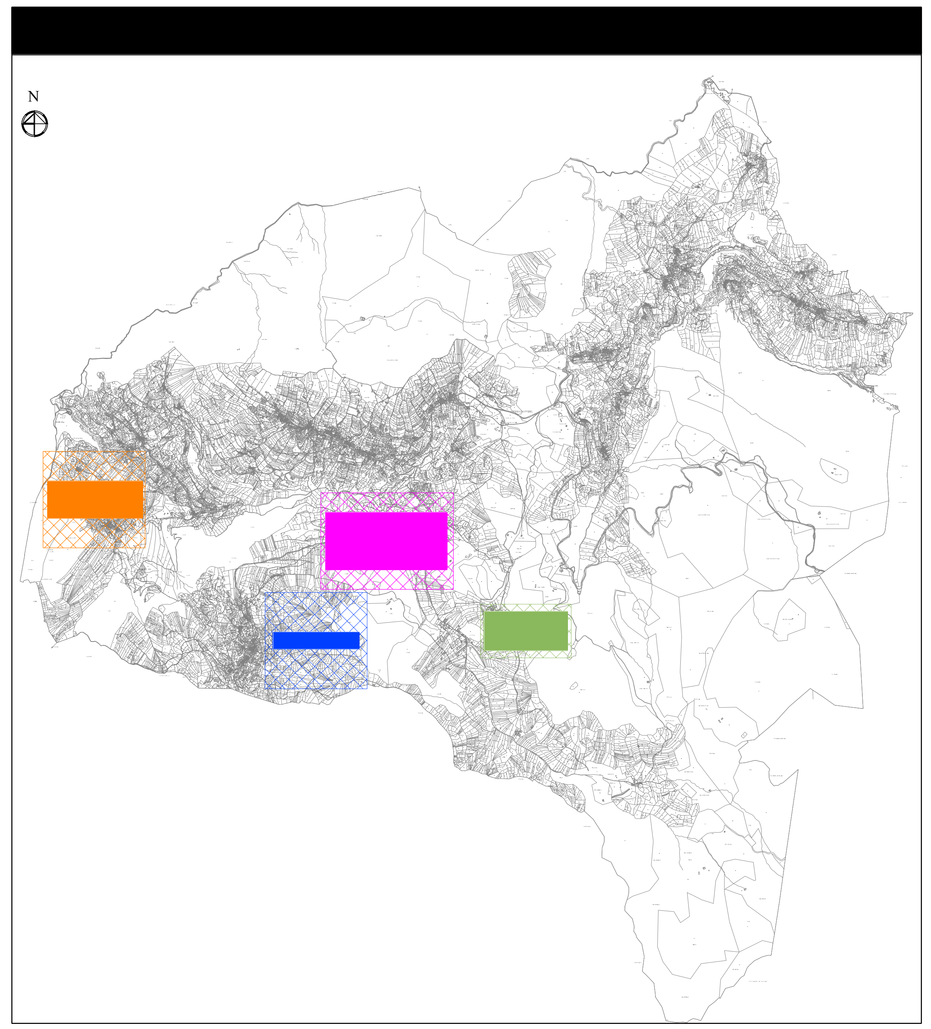

FONDO GRANDE

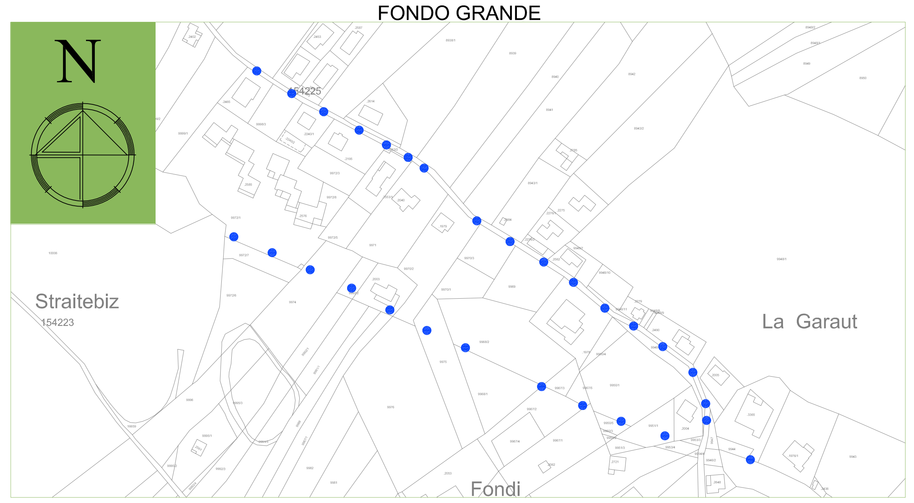

LEGENDA		
SIMBOLO	DESCRIZIONE	QUANTITA'
	LAMPADA ALOGENURI METALLICI	69
	LAMPADA AL SODIO AD ALTA PRESSIONE	175
	LAMPADA A LED	146

STUDIO TECNICO ING. PAOLO PALMIERI
Via del Commercio, 70 – 38121 TRENTO
Tel. 0461-829997 fax 0461-830007 e-mail info@studiopalmieri.it

PROVINCIA DI TRENTO — COMUNE DI FOLGARIA

TIPO DI PROGETTO: AS-BUILT
OPERE: ELETTRICHE
OGGETTO: PIANO REGOLATORE ILLUMINAZIONE COMUNALE (P.R.I.C.) COMUNE DI FOLGARIA (TN)

PLANIMETRIA CATASTALE – PARTE 1/5
FOLGARIA – STATO DI PROGETTO
TAVOLA STATISTICA PER SORGENTE LUMINOSA

SCALA: 1:2000
N° CAMPIONI: 487

TIMBRI: ORDINE DEGLI INGEGNERI DELLA PROV. DI TRENTO — dott. ing. PAOLO PALMIERI — ISCRIZIONE ALBO N° 824
COMMITTENTE: COMUNE DI FOLGARIA VIA ROMA N°60 38064 – FOLGARIA (TN)
N° TAVOLA: E34

REVISIONE	DATA	CONTENUTO	DISEGNATO	CAPO PROGETTO
PR.136_EK12.0	09/2012		NT	PP

A termini di legge si diffida la proprietà di questo disegno con divieto di riprodurlo o renderlo comunque noto a terzi senza autorizzazione scritta.

M20.113_tav02