# BUSE, NOSELARI, DAZIO E PRA DI SOPRA

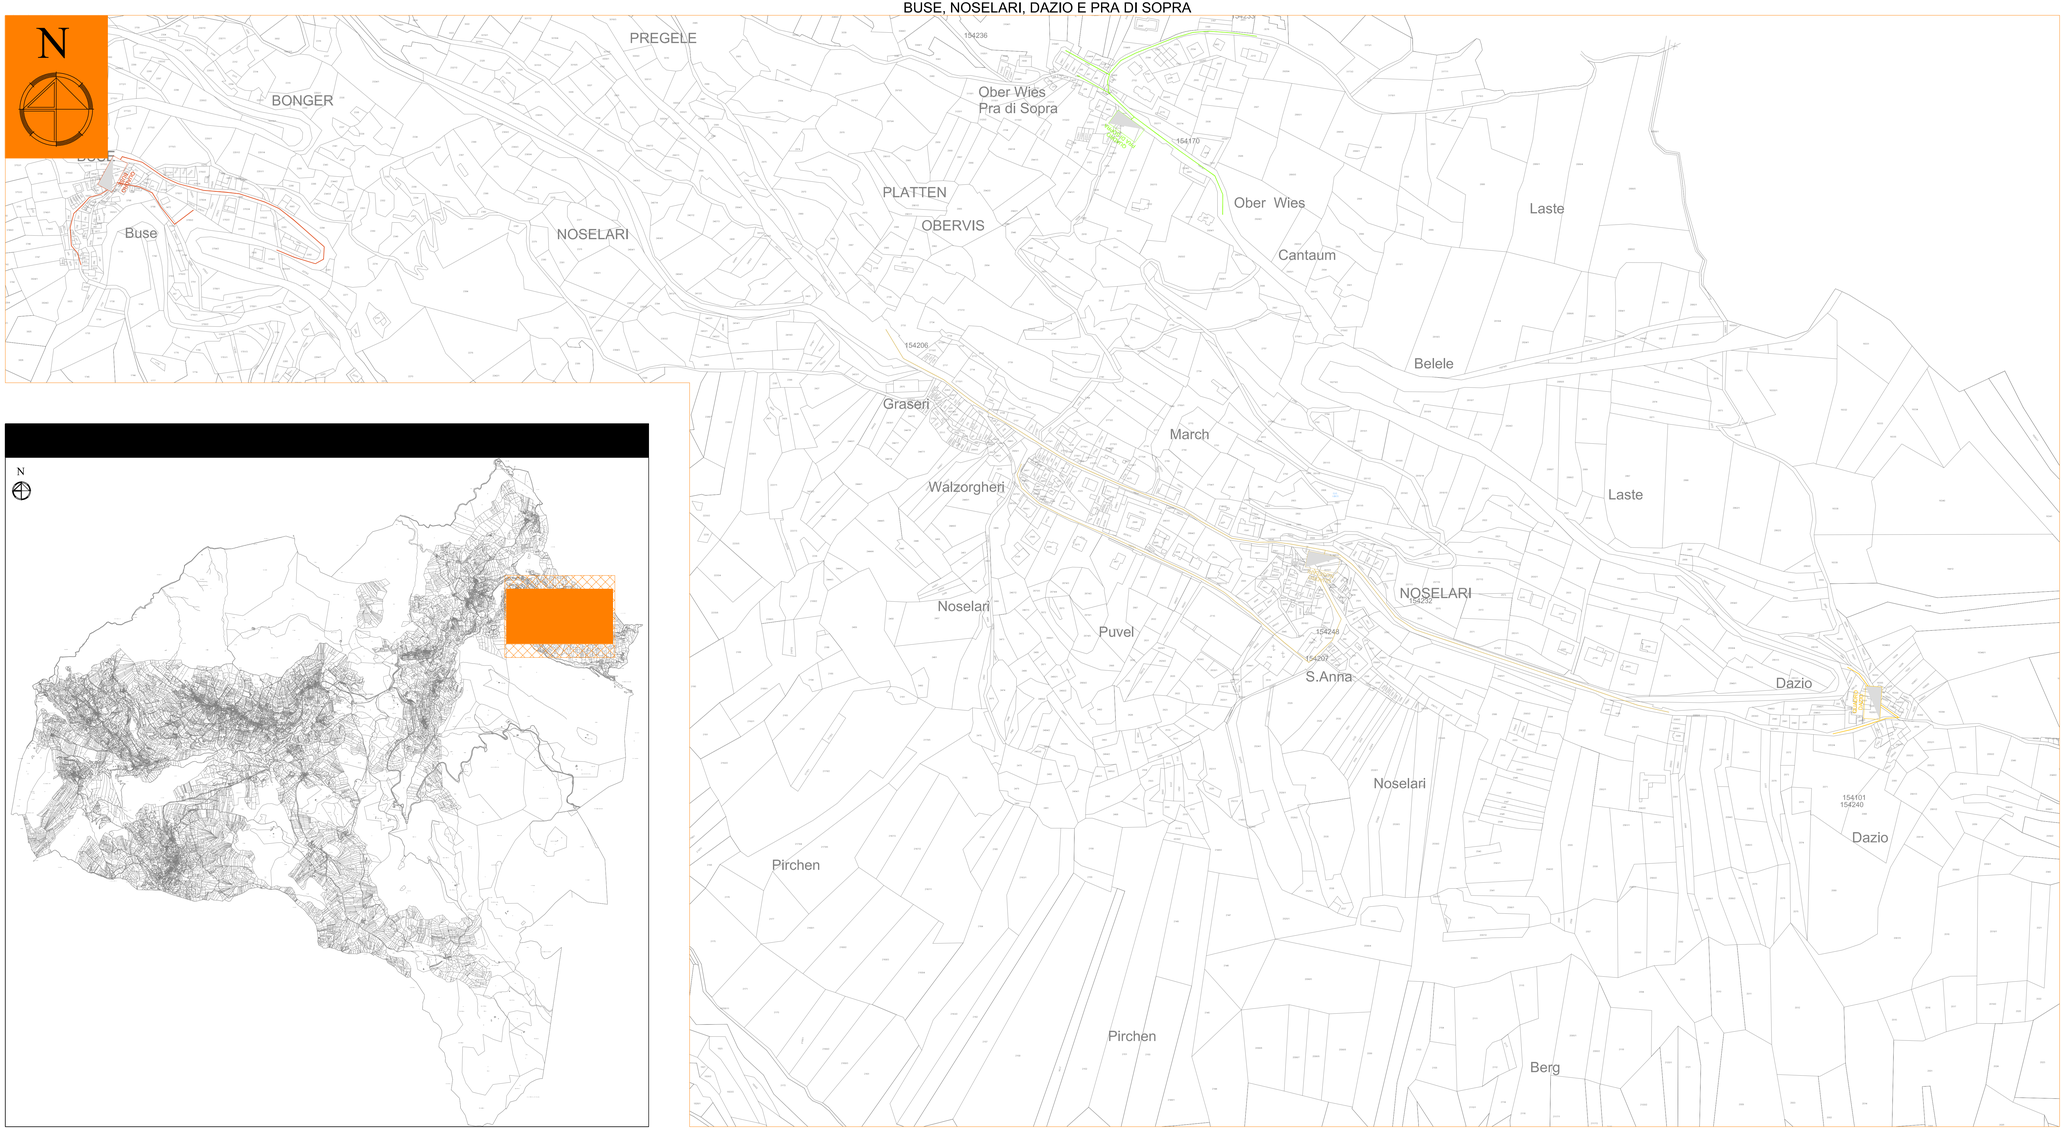


| MISURE CADUTE DI TENSIONE | | | | | |
|---|---|---|---|---|---|
| QUADRO ELETTRICO | LINEA | TENSIONE INIZIO LINEA | TENSIONE FINE LINEA | CADUTA DI TENSIONE % | POTENZA INSTALLATA |
| Q.E. BUSE | LINEA 1 - NOTTE | 234 V | 229 V | 2.1% | 2800 W |
| Q.E. PRA DI SOPRA | LINEA 1 - NOTTE | 227 V | 224 V | 1.3% | 1700 W |
| Q.E. NOSELARI | LINEA 1 - NOTTE | 233 V | 225 V | 3.4% | 1800 W |
| | LINEA 1 - 1/2 NOTTE | 233 V | 225 V | 3.4% | 800 W |
| | LINEA 2 - NOTTE | 233 V | 225 V | 3.4% | 1000 W |
| | LINEA 3 - NOTTE | 233 V | 231 V | 0.9% | 3200 W |
| Q.E. DAZIO | LINEA 1 - NOTTE | 232 V | 229 V | 1.3% | 900 W |

| SIMBOLO | LEGENDA QUADRI ELETTRICI | |
|---|---|---|
| | DESCRIZIONE | ZONA DI ALIMENTAZIONE |
| | QUADRO ILLUMINAZIONE PUBBLICA BUSE (QBU1) (Località Buse) | |
| | QUADRO ILLUM. PUBBLICA PRA'DI SOPRA (QPS1) (Località Pra di sopra) | |
| | QUADRO ILLUMINAZIONE PUBBLICA NOSELARI (QNO1) (Località Noselari) | |
| | QUADRO ILLUMINAZIONE PUBBLICA DAZIO (QDA1) (Località Dazio) | |


TÜV Rheinland
DIN EN ISO 9001
Certificato N. IT-10.000.100
STUDIO TECNICO ING. PAOLO PALMIERI
Via del Commercio, 70 – 38121 T R E N T O
Tel. 0461-829997 fax 0461-830007 e-mail info@studiopalmieri.it


PROVINCIA DI TRENTO — COMUNE DI FOLGARIA

FASE PROGETTO: AS-BUILT

OGGETTO: PIANO REGOLATORE ILLUMINAZIONE COMUNALE (P.R.I.C.) COMUNE DI FOLGARIA (TN)

OPERE: ELETTRICHE

TITOLO: PLANIMETRIA CATASTALE – PARTE 5/5
POSIZIONAMENTO QUADRI ELETTRICI ILLUMINAZIONE PUBBLICA E RELATIVA DISTRIBUZIONE – STATO ATTUALE

SCALA: 1:2000

N° COMMESSA: 487

TIMBRO: ORDINE DEGLI INGEGNERI DELLA PROV. DI TRENTO — dott. ing. PAOLO PALMIERI — ISCRIZIONE ALBO N° 824

COMMITTENTE: COMUNE DI FOLGARIA
VIA ROMA N°60
38064 – FOLGARIA (TN)

N° TAVOLA: E18

| REVISIONE | DATA | CONTENUTO | DISEGNATO | CAPO PROGETTO |
|---|---|---|---|---|
| | | | | |
| | | | | |
| | | | | |
| PRIN.ENIS2... | 09/2012 | | AC | PP |

A termini di legge si riserva la proprietà di questo disegno con diritto di riprodurlo o renderlo comunque noto a terzi senza autorizzazione scritta.

M07.1.1_rev02