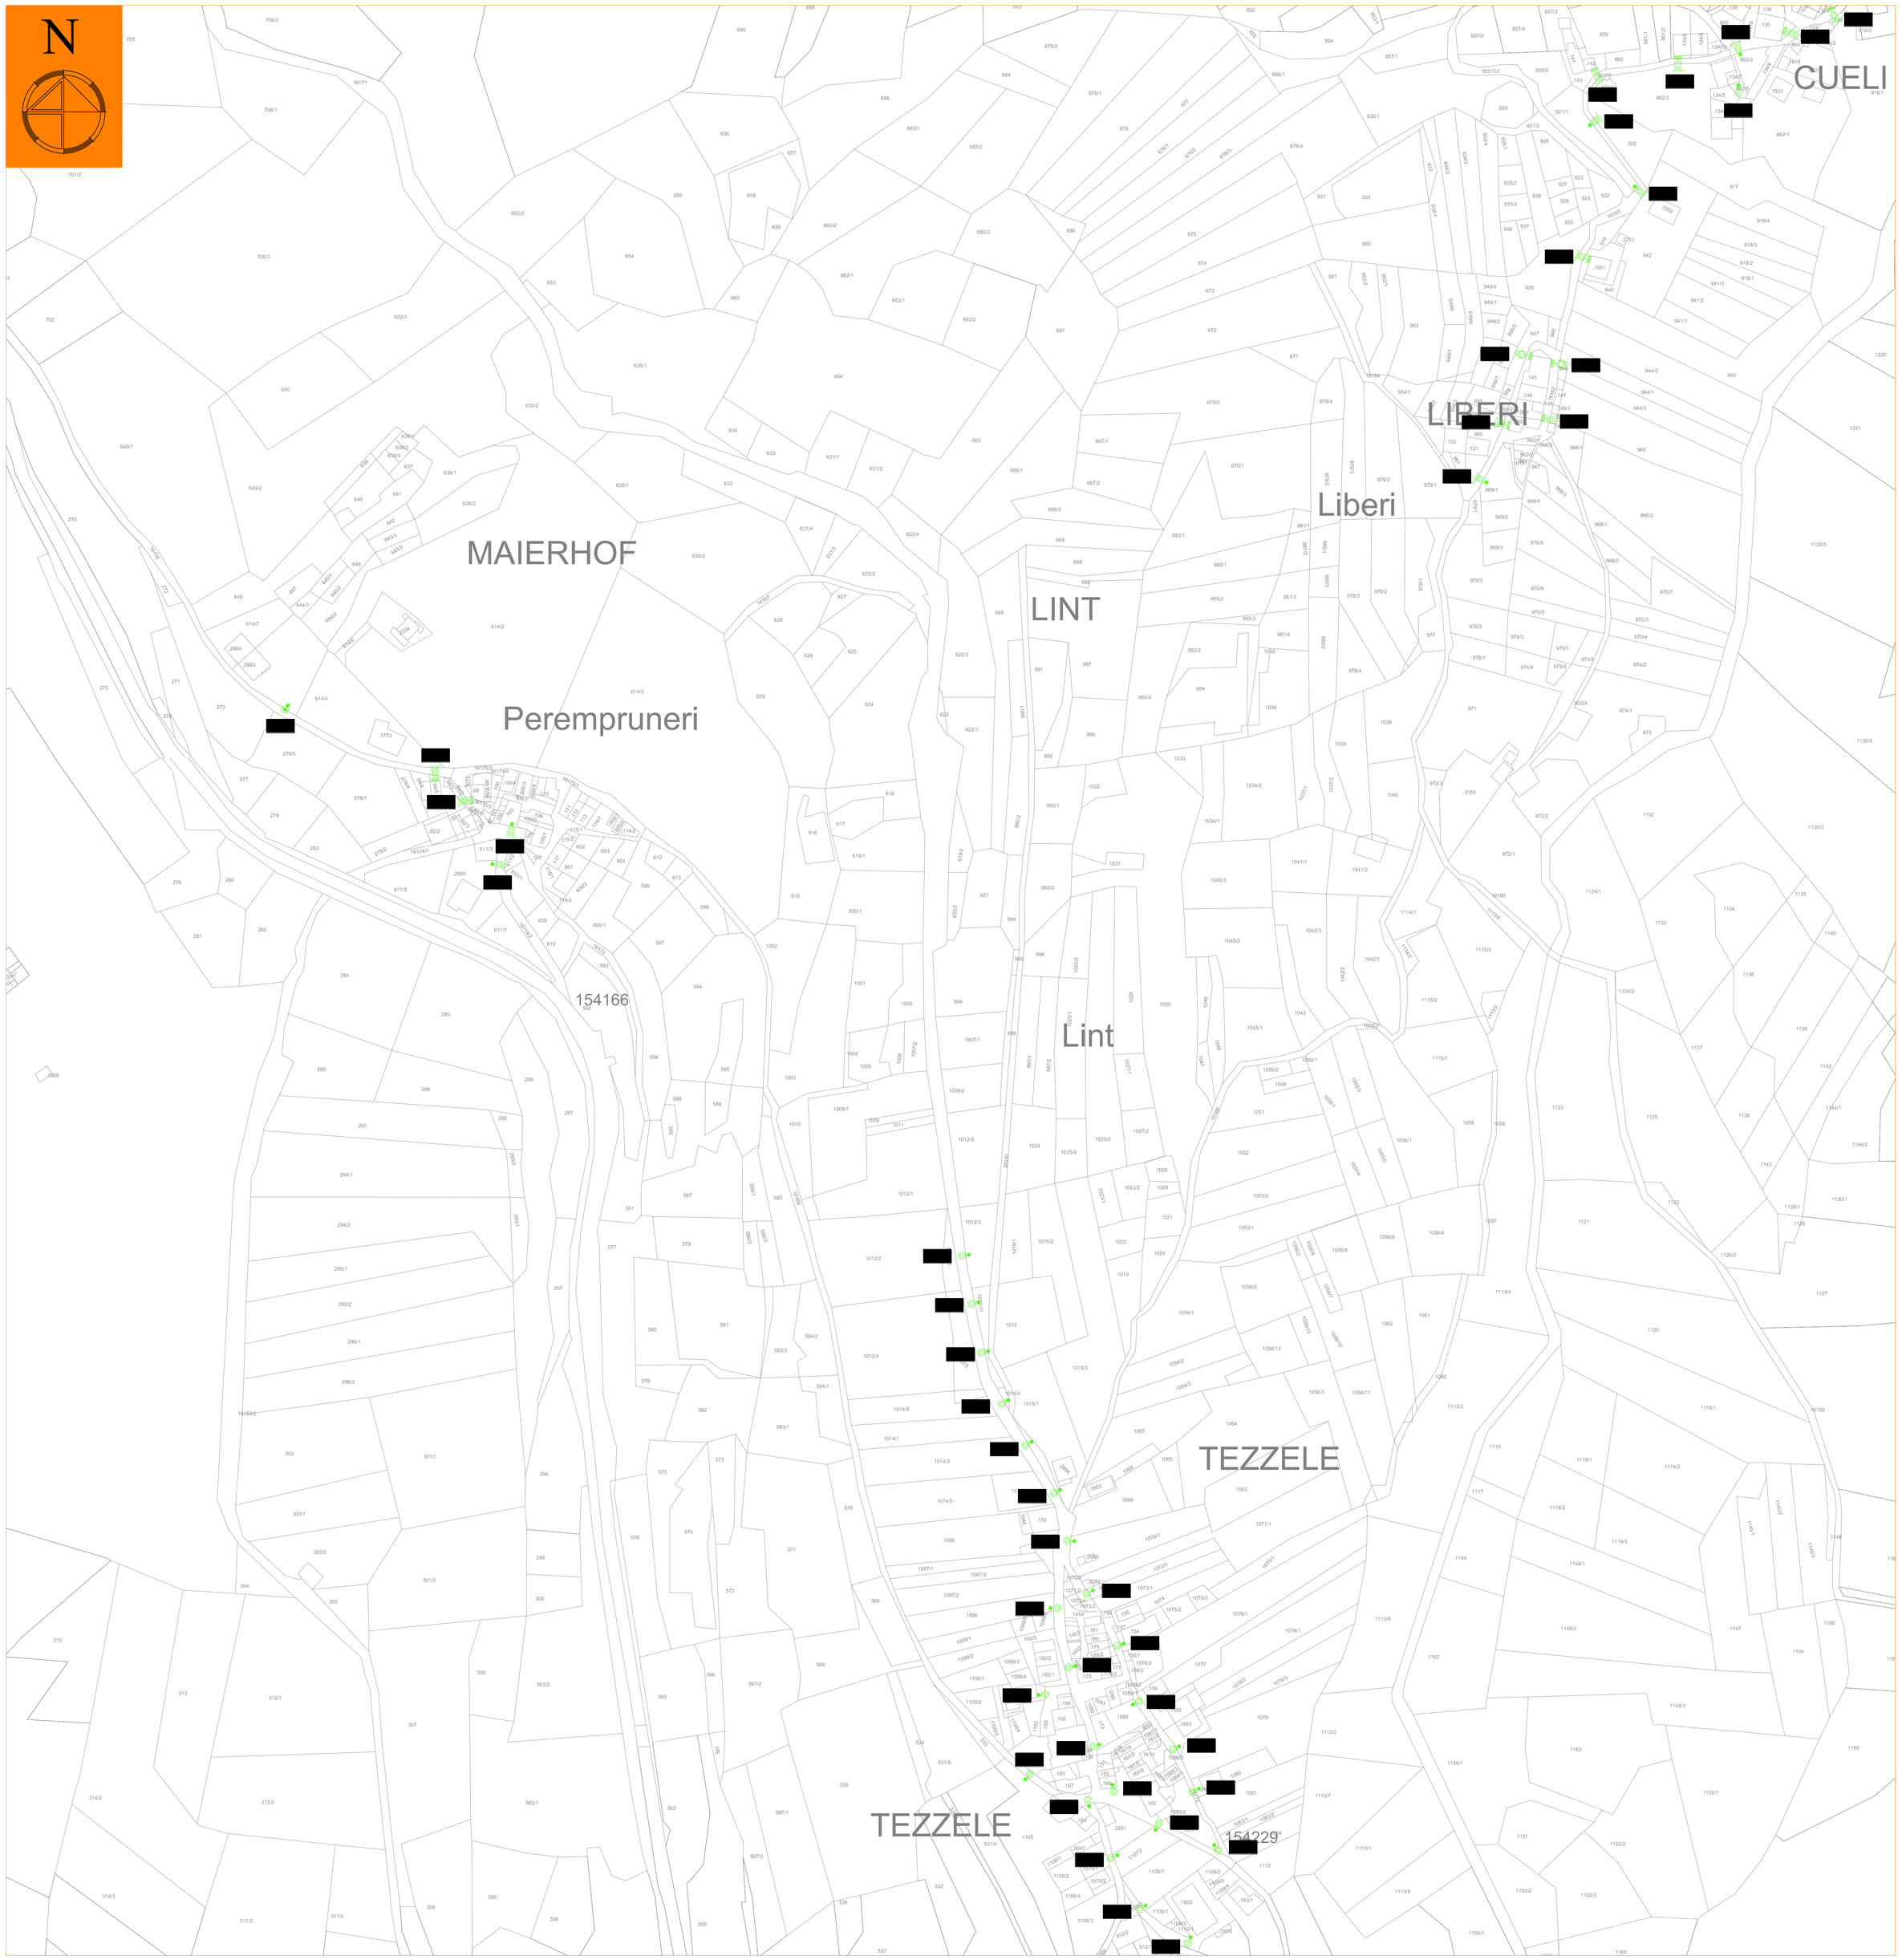

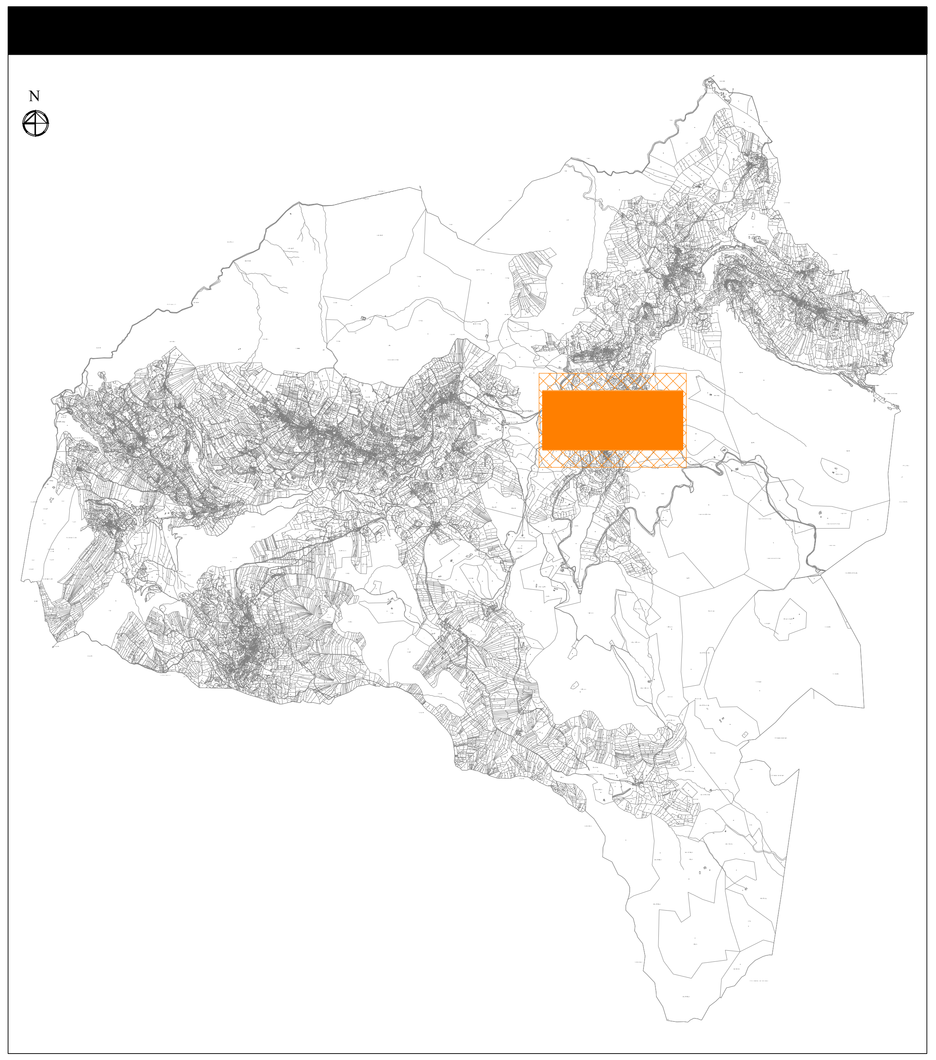

LEGENDA CORPI ILLUMINANTI					
SIMBOLO	TIPO DI ARMATURA STRADALE	QUANTITA'	SIMBOLO	TIPO DI ARMATURA STRADALE	QUANTITA'
	ARMATURA ARTISTICA CUT OFF (palo con bracciolo) da 69W LED	01		ARMATURA ARTISTICA CUT OFF (a parete) da 102W LED	02
	ARMATURA ARTISTICA CUT OFF (a parete) da 69W LED	-		ARMATURA ARTISTICA (palo con bracciolo) h palo=7 mt. da 102W LED	-
	ARMATURA ARTISTICA CUT OFF (palo con bracciolo) da 100W SAP	24		ARMATURA ARTISTICA (a parete) da 102W LED	-
	ARMATURA ARTISTICA CUT OFF (a parete) da 100W SAP	-		ARMATURA ARTISTICA (palo con bracciolo) h palo=6.5 mt. da 102W LED	04
	ARMATURA ARTISTICA ORNAMENTALE CUT OFF (palo con bracciolo) da 150W SAP	-		ARMATURA ARTISTICA (a parete) da 102W LED	07
	ARMATURA ARTISTICA ORNAMENTALE (palo con bracciolo) da 70W SAP	01		ARMATURA STRADALE A FRUSTA (palo con bracciolo) da 100W SAP	-
	ARMATURA ARTISTICA ORNAMENTALE (a parete) da 70W SAP	-		ARMATURA STRADALE CUT OFF (palo con bracciolo) da 150W SAP	-
	ARMATURA ARTISTICA (palo con bracciolo) da 70W SAP	-		ARMATURA STRADALE CUT OFF (testa palo) da 150W SAP	-
	ARMATURA ARTISTICA (a parete) da 70W SAP	-		TORRE FARO CON 6 PROIETTORI da 250W SAP	-
	ARMATURA ARTISTICA (palo con bracciolo) da 100W SAP	-		TORRE FARO CON 4 PROIETTORI da 250W SAP	-
	ARMATURA ARTISTICA (a parete) da 100W SAP	02		ARMATURA STRADALE SEMI CUT OFF (testa palo) da 100W SAP	-
	ARMATURA ARTISTICA ORNAMENTALE CON VETRO PIANO (palo con bracciolo) da 70W SAP	-		PROIETTORE ORIENTABILE (palo con bracciolo) da 70W HQI	-
	ARMATURA ARTISTICA ORNAMENTALE CON VETRO PIANO (a parete) da 70W SAP	-		PROIETTORE (testa palo) da 150W SAP	-
	ARMATURA ARTISTICA CUT OFF (testapalo) da 50W LED	-		PROIETTORE (a parete) da 400W HQI	-
	ARMATURA ARTISTICA LANTERNA CUT OFF (palo con bracciolo) da 70W SAP	-		PROIETTORE (testa palo) da 2000W HQI	-
	ARMATURA ARTISTICA LANTERNA CUT OFF (a parete) da 70W SAP	-		PROIETTORE (testa palo) da 1000W HQI	-
	ARMATURA ARTISTICA CUT OFF (palo con bracciolo) da 102W LED	02		PROIETTORE (testa palo) da 400W HQI	-

[redacted]

STUDIO TECNICO ING. PAOLO PALMIERI
Via del Commercio, 70 – 38121 TRENTO
Tel. 0461–829997 fax 0461–830007 e-mail: info@studiopalmieri.it

PROVINCIA DI TRENTO — COMUNE DI FOLGARIA

FASE PROGETTO: AS-BUILT

OGGETTO: PIANO RECOLATORE ILLUMINAZIONE COMUNALE (P.R.I.C.) COMUNE DI FOLGARIA (TN)

OPERE: ELETTRICHE

TITOLO: PLANIMETRIA CATASTALE – PARTE 6/8
TEZZELE, PEREMPRUNERI E CUELI LIBERI – STATO DI PROGETTO
TAVOLA STATISTICA PER ARMATURA STRADALE

SCALA: 1:1000

N° COMMESSA: 487

TIMBRO: ORDINE DEGLI INGEGNERI DELLA PROV. DI TRENTO — dott. ing. PAOLO PALMIERI — INSCRIZIONE ALBO N° 824

COMMITTENTE: COMUNE DI FOLGARIA, VIA ROMA N°60, 38064 – FOLGARIA (TN)

N° TAVOLA: E31

REVISIONE	DATA	CONTENUTO	DISEGNATO	CAPO PROGETTO
PRIM.EMISS.	09/2012		NT	PP

A termini di legge si riserva la proprietaˆ di questo disegno con diritto di riprodurlo o renderlo comunque noto a terzi senza autorizzazione scritta.

MOD.T.1.7_rev02