[redacted]

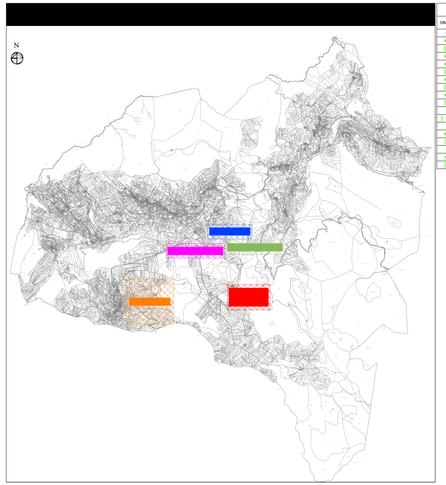

[redacted]

LEGENDA CORPI ILLUMINANTI

SIMBOLO	TIPO DI ARMATURA STRADALE	QUANTITA'	SIMBOLO	TIPO DI ARMATURA STRADALE	QUANTITA'
	ARMATURA ARTISTICA SEMI CUT OFF (testapalo) da 80W HQL	82		ARMATURA STRADALE SENZA OTTICA (palo con bracciolo) da 125W HQL	32
	ARMATURA ARTISTICA CUT OFF (palo con bracciolo) da 150W SAP	-		ARMATURA STRADALE SENZA OTTICA (a parete) da 125W HQL	03
	ARMATURA ARTISTICA CUT OFF (a parete) da 150W SAP	-		ARMATURA STRADALE A PROIETTA (palo con bracciolo) da 150W SAP	-
	ARMATURA ARTISTICA ORNAMENTALE CUT OFF (palo con bracciolo) da 150W SAP	-		ARMATURA STRADALE (testa palo) da 80W HQL	-
	ARMATURA ARTISTICA ORNAMENTALE (palo con bracciolo) da 70W SAP	27		ARMATURA STRADALE CON VETRO TRASPARENTE (testa palo) da 80W HQL	-
	ARMATURA ARTISTICA ORNAMENTALE (a parete) da 70W SAP	-		ARMATURA STRADALE CUT OFF (palo con bracciolo) da 150W SAP	-
	ARMATURA ARTISTICA (palo con bracciolo) da 70W SAP	18		ARMATURA STRADALE CUT OFF (testa palo) da 150W SAP	-
	ARMATURA ARTISTICA (a parete) da 70W SAP	-		TORRE FARO CON 6 PROIETTORI da 250W SAP	-
	ARMATURA ARTISTICA ORNAMENTALE CON COPPA (palo con bracciolo) da 70W SAP	76		TORRE FARO CON 4 PROIETTORI da 250W SAP	-
	ARMATURA ARTISTICA ORNAMENTALE CON COPPA (a parete) da 70W SAP	27		ARMATURA STRADALE SEMI CUT OFF (testa palo) da 150W SAP	06
	ARMATURA ARTISTICA CON VETRO OPALE (testapalo) da 70W SAP	-		GLOBO OPACO (palo con bracciolo) da 70W SAP	09
	ARMATURA ARTISTICA SCARSA da 125W HQL	01		GLOBO OPPACO OPACO (palo con bracciolo) da 70W SAP	-
	ARMATURA ARTISTICA DECORATIVA (testapalo) da 70W HQI	-		PROIETTORE ORIENTABILE (palo con bracciolo) da 70W HQI	-
	ARMATURA ARTISTICA SENZA OTTICA (palo con bracciolo) da 80W HQL	-		PROIETTORE SENZA OTTICA (testa palo) da 125W HQL	14
	ARMATURA ARTISTICA SENZA OTTICA (a parete) da 80W HQL	01		PROIETTORE (a parete) da 400W HQI	02
	ARMATURA ARTISTICA SEMI CUT OFF CON VETRO OPALE (testapalo) da 70W SAP	-		PROIETTORE (testa palo) da 250W HQI	-
	ARMATURA ARTISTICA LANTERNA CUT OFF (palo con bracciolo) da 70W SAP	-		PROIETTORE (testa palo) da 1000W HQI	-
	ARMATURA ARTISTICA LANTERNA CUT OFF (a parete) da 70W SAP	-		PROIETTORE (testa palo) da 400W HQI	04

SERRADA PARTE ALTA

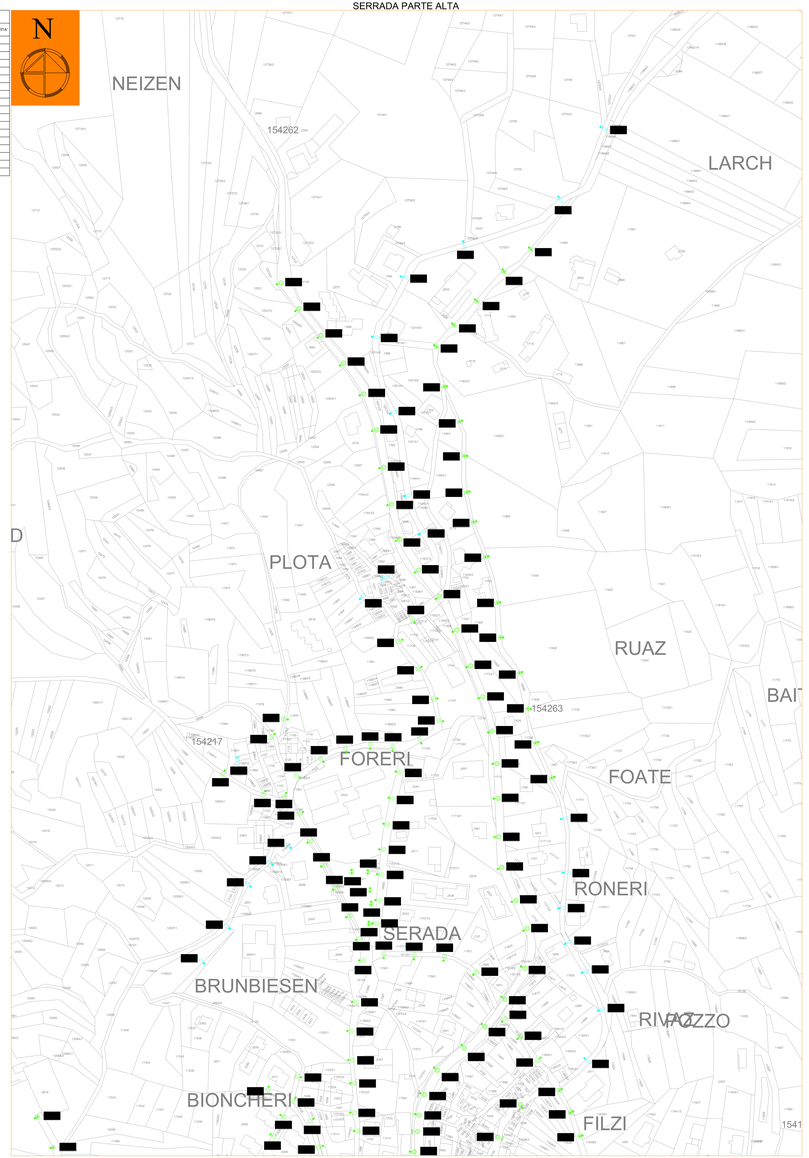

ESPAMERI

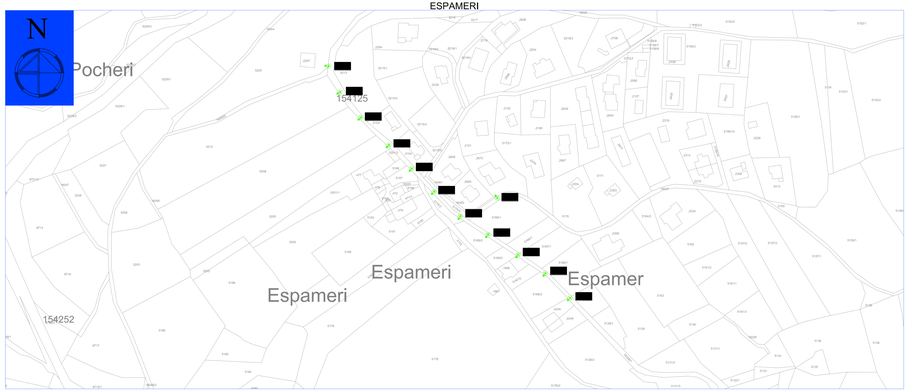

MEZZASELVA

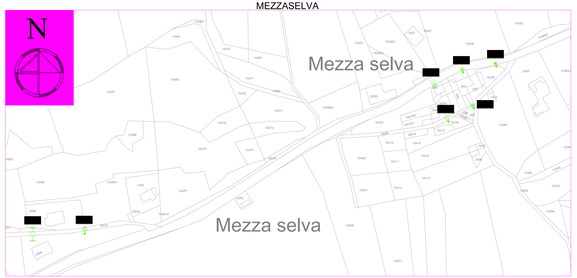

FRANCOLINI

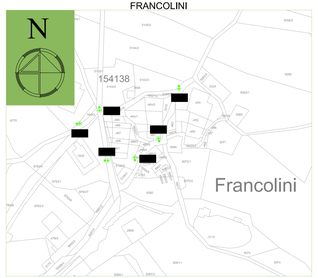

SERRADA PARTE BASSA

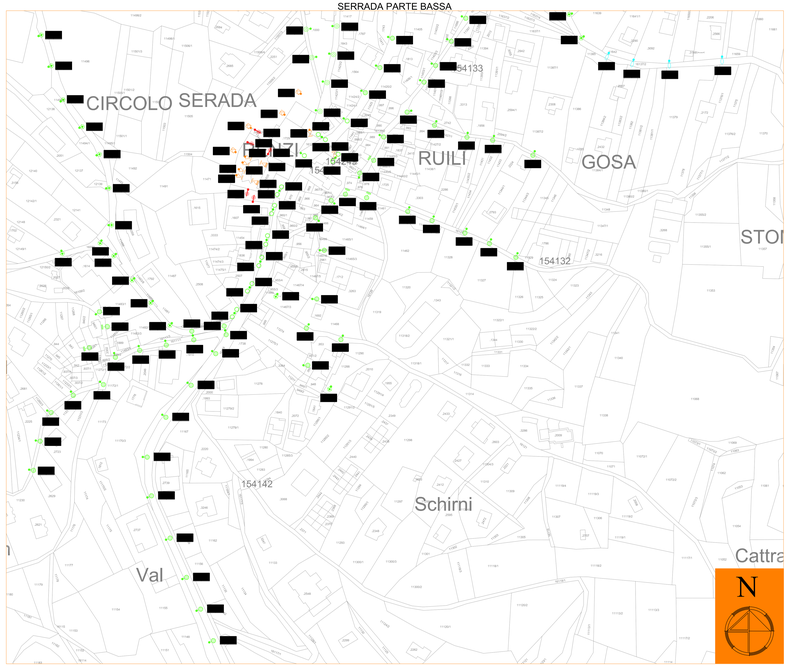

FONDO GRANDE

STUDIO TECNICO ING. PAOLO PALMIERI
Via del Commercio, 70 - 38121 TRENTO
tel 0461-820697 fax 0461-820697 e-mail info@palmieri.tn.it

PROVINCIA DI TRENTO — COMUNE DI FOLGARIA

TITOLO: AS-BUILT	PIANO REGOLATORE ILLUMINAZIONE COMUNALE (P.R.I.C.) COMUNE DI FOLGARIA (TN)	
ELETTRICHE		
PLANIMETRIA CATASTALE - PARTE 1/8 FOLGARIA BASSA - STATO ATTUALE TAVOLA STATISTICA PER ARMATURA STRADALE	SCALA: 1:1000	FOGLIO: 687
ORDINE DEGLI INGEGNERI DELLA PROV. DI TRENTO dott. Ing. PAOLO PALMIERI iscrizione albo n° 824	COMUNE DI FOLGARIA VIA ROMA N°60 38064 - FOLGARIA (TN)	TAVOLA: E01

REVISIONE	DATA	CONTENUTO	DISEGNATO	CAPO PROGETTO
PROR_RIEDIT	05-2012		AC	TP

Il termine di legge di tenere la proprietà di quanto disegnato con diritto di riproduzione e renderlo conoscere ad alcuno senza autorizzazione scritta.

MOD.T.T.C_A4/2