GIRARDI DI SOPRA

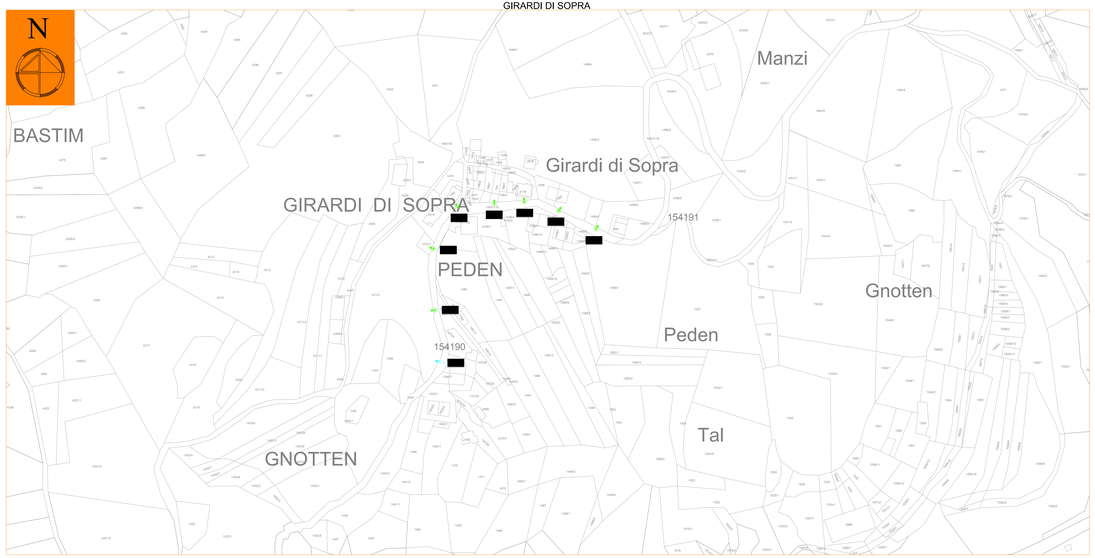

S. SEBASTIANO

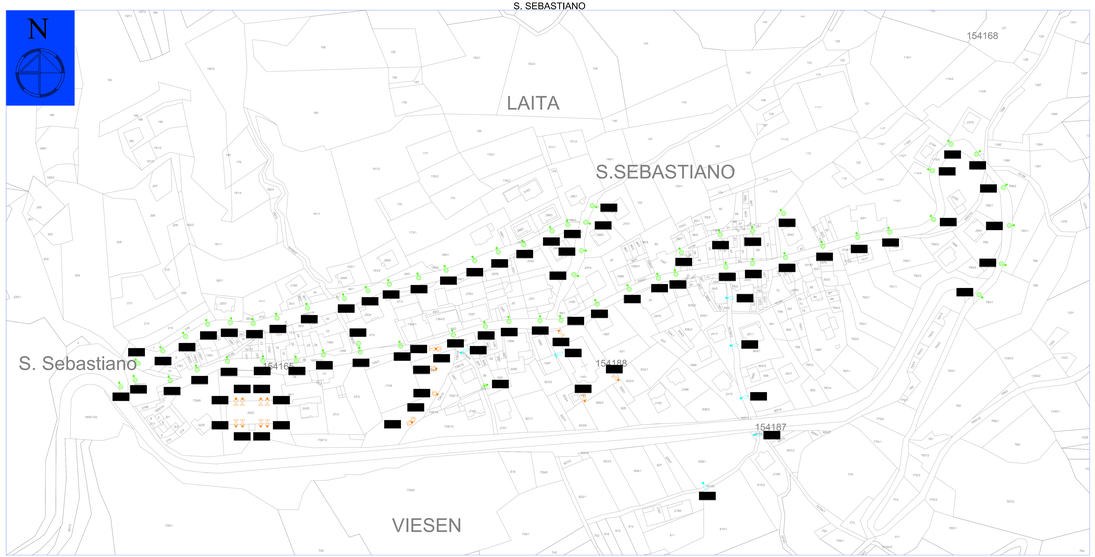

CARBONARE

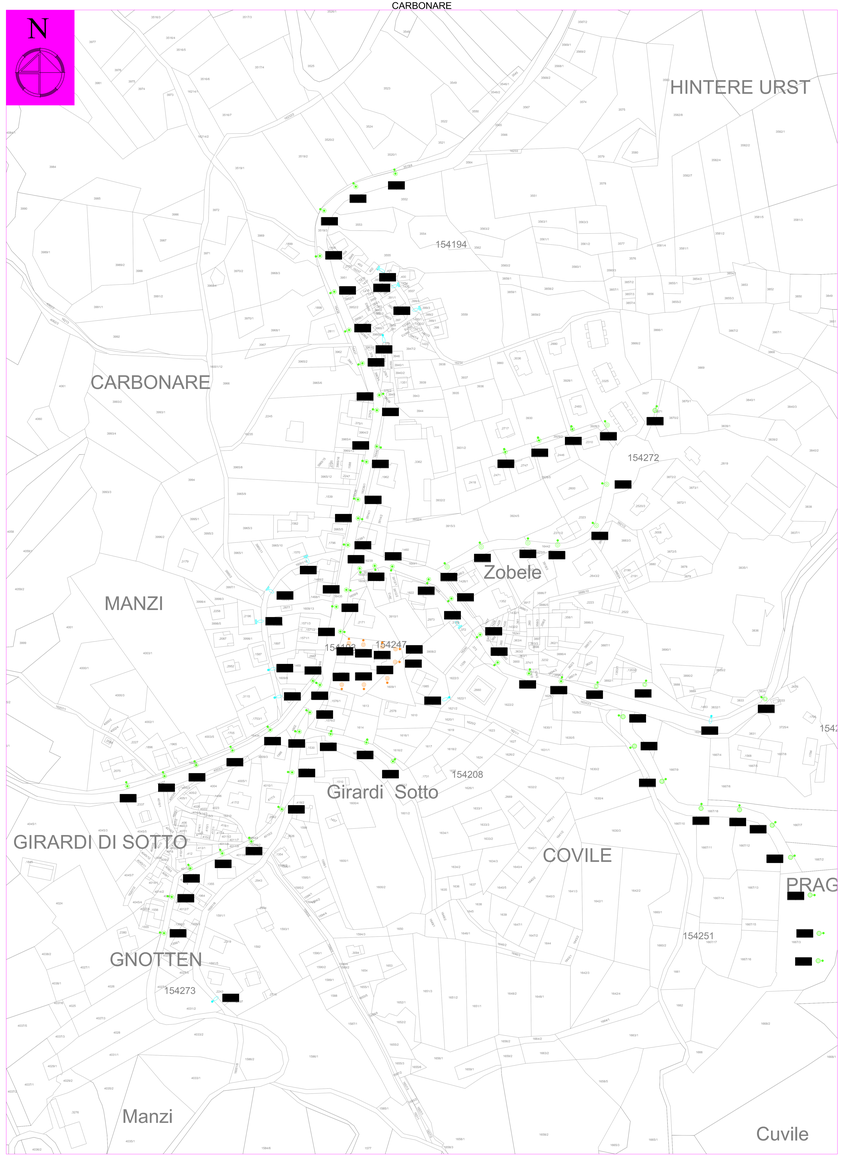

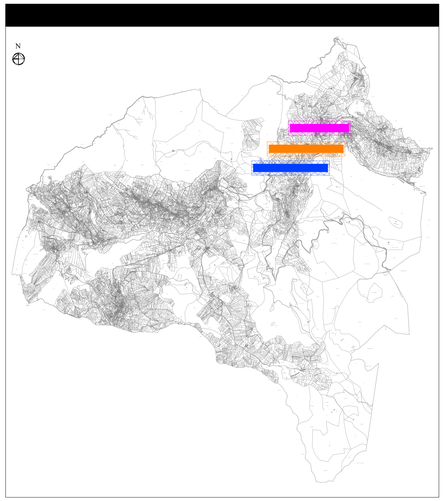

LEGENDA CORPI ILLUMINANTI

SIMBOLO	TIPO DI ARMATURA STRADALE	QUANTITA'	SIMBOLO	TIPO DI ARMATURA STRADALE	QUANTITA'
	ARMATURA ARTISTICA SEMI CUT OFF (lampada da 60W HQI)	16		ARMATURA STRADALE SENZA OTTICA (palo con braccio da 1200+1000)	11
	ARMATURA ARTISTICA CUT OFF (palo con braccio da 1000/ SAP	33		ARMATURA STRADALE SENZA OTTICA (a parete) da 1200+1000	58
	ARMATURA ARTISTICA CUT OFF (a parete) da 1000/ SAP	-		ARMATURA STRADALE A FRUSTA (palo con braccio) da 1000/ SAP	-
	ARMATURA ARTISTICA ORNAMENTALE CUT OFF (palo con braccio) da 150/ SAP	42		ARMATURA STRADALE (testa palo) da 60W HQL	42
	ARMATURA ARTISTICA ORNAMENTALE (palo con braccio) da 70W SAP	37		ARMATURA STRADALE CON VETRO TRASPARENTE (testa palo) da 60W HQL	-
	ARMATURA ARTISTICA ORNAMENTALE (a parete) da 70W SAP	-		ARMATURA STRADALE CUT OFF (palo con braccio da 700/ SAP	-
	ARMATURA ARTISTICA (palo con braccio) da 70W SAP	-		ARMATURA STRADALE CUT OFF (testa palo) da 150/ SAP	-
	ARMATURA ARTISTICA (a parete) da 70W SAP	-		TORRE FARO (CON 6 PROIETTORI da 250W SAP	-
	ARMATURA ARTISTICA ORNAMENTALE CON COPPA (palo con braccio) da 70W SAP	71		TORRE FARO CON 4 PROIETTORI da 250W SAP	-
	ARMATURA ARTISTICA ORNAMENTALE CON COPPA (a parete) da 70W SAP	-		ARMATURA STRADALE SEMI CUT OFF (testa palo) da 150/ SAP	-
	ARMATURA ARTISTICA CON VETRO OPALE (lampada) da 70W SAP	-		GLOBO OPACO (palo con braccio) da 70W SAP	-
	ARMATURA ARTISTICA SCOPERTA da 125W HQL	-		GLOBO DOPPIO OPACO (palo con braccio) da 70W SAP	-
	ARMATURA ARTISTICA DECORATIVA (lampada) da 70W HQI	-		PROIETTORE DIREFRATO (palo con braccio) da 70W HQI	35
	ARMATURA ARTISTICA SENZA OTTICA (palo con braccio) da 60W HQL	-		PROIETTORE SENZA OTTICA (testa palo) da 125W HQL	23
	ARMATURA ARTISTICA SENZA OTTICA (a parete) da 60W HQL	-		PROIETTORE (a parete) da 400W HQI	-
	ARMATURA ARTISTICA SEMI CUT OFF CON VETRO OPALE (lampada) da 70W SAP	-		PROIETTORE (testa palo) da 2000W HQI	-
	ARMATURA ARTISTICA LANTERNA CUT OFF (palo con braccio) da 70W SAP	-		PROIETTORE (testa palo) da 1000W HQI	34
	ARMATURA ARTISTICA LANTERNA CUT OFF (a parete) da 70W SAP	-		PROIETTORE (testa palo) da 400W HQI	54

STUDIO TECNICO ING. PAOLO PALMIERI
Via del Commercio, 70 – 38121 TRENTO
tel. 0461-829997 fax 0461-829007 e-mail info@palmieri.it

PROVINCIA DI TRENTO — COMUNE DI FOLGARIA

AS-BUILT	PIANO REGOLATORE ILLUMINAZIONE COMUNALE (P.R.I.C.) COMUNE DI FOLGARIA (TN)
ELETTRICHE	

PLANIMETRIA CATASTALE – PARTE 7/9
GIRARDI DI SOPRA, S. SEBASTIANO E CARBONARE – STATO ATTUALE
TAVOLA STATISTICA PER ARMATURA STRADALE

SCALA 1:1000 — FOGLIO 687

ORDINE DEGLI INGEGNERI DELLA PROV. DI TRENTO
dott. ing. PAOLO PALMIERI
SEZIONE A/B N° 874

COMUNE DI FOLGARIA
VIA ROMA N°60
38064 – FOLGARIA (TN)

TAVOLA — E07

REVISIONE	DATA	CONTENUTO	DISEGNATO	CAPO PROGETTO
PROT_RICH	05/2022		AC	FP

Il presente disegno è di esclusiva proprietà. Il quanto disegno con disegni di riproduzione e rivendetto comunque vietato senza autorizzazione scritta.

M007157_tav02